

出来形合否判定総括表

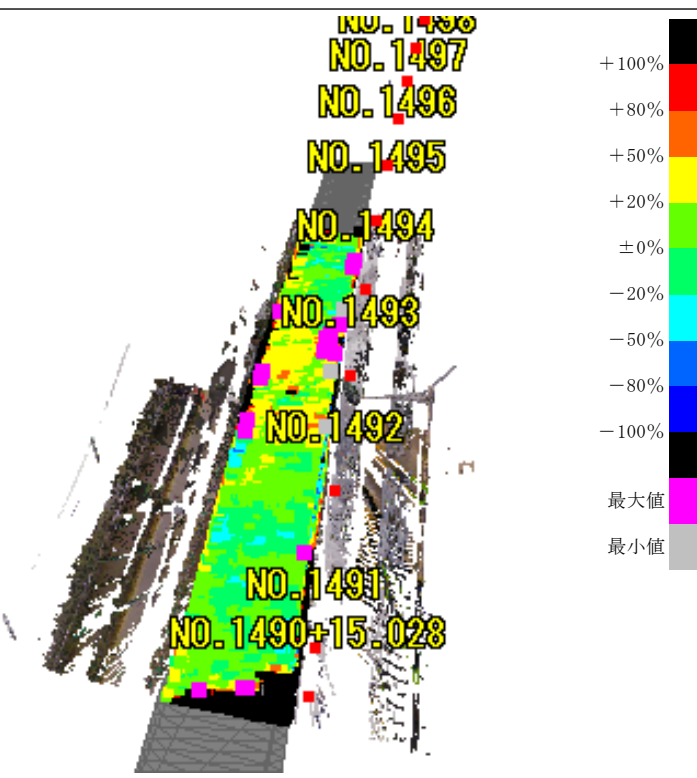
工 種 道路土工

測 点

種 別 掘削工

合否判定結果

異常値有

測 定 項 目		規 格 値	判 定	社内規格値	判 定	測 点
平場 標高較差	平均値	14mm	±50			
	最大値	150mm	±150			
	最小値	-150mm	±150			
	データ数	76464	1点/m2以上 (3632点以上)			
	評価面積	3632m ²				
	棄却点数	5695	0.3%以内 (229点以下)	異常値有		

平場のばらつき	規格値以内のデータ数 (割合)	
	±80%以内	±50%以内
	70101 (99.0%)	67691 (95.6%)

※ヒートマップは棄却点を含む全データを表示